
PROLUNGAMENTO VIA P. GORINI

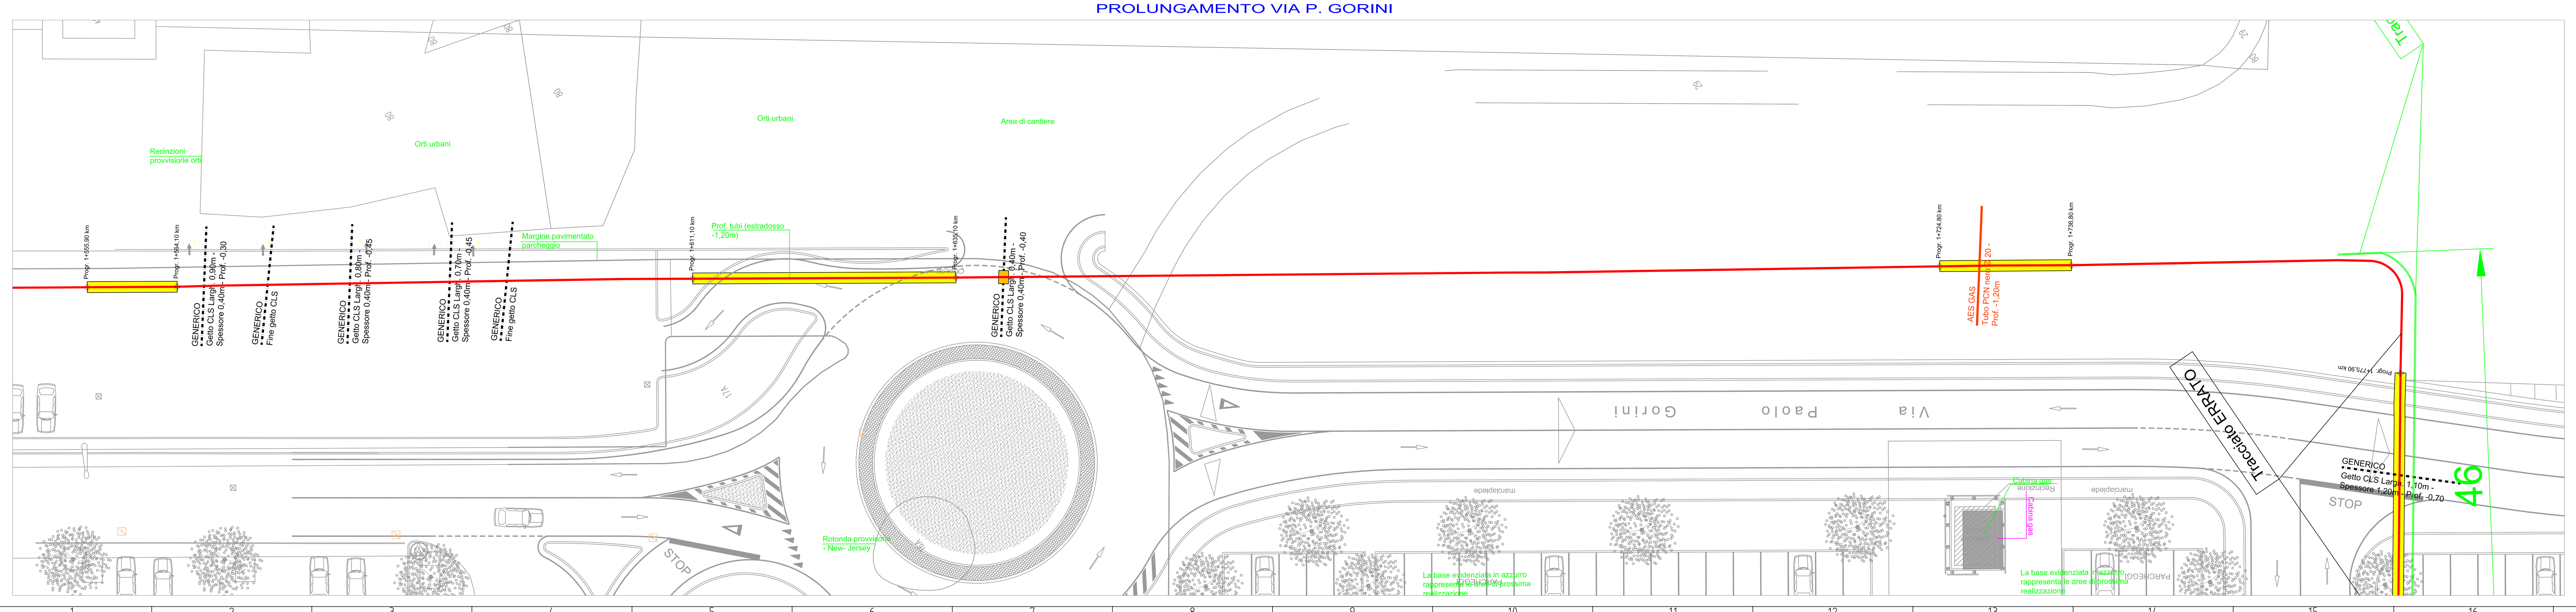

LEGENDA

- Cavo 220 KV T980 S.E. GRUGLIASCO - S.E. GERBIDO
- Buca giunti
- Tratto in tubiera
- Pozzetto 1,20mx0,80m F.O.
- Pozzetto 0,90mx0,90m cross-bonding

IDENTIFICAZIONE SOTTOSERVIZI

Chiusino Acquedotto, Chiave Acquedotto, Chiusino Illuminazione, Palo Illuminazione, Chiusino semaforico, Armadio semafori, Palina semaforica, Chiusino Enel, Palo Enel, Armadio Enel, Cabina Enel, Chiusino Gas, Chiave Gas, Contatore Gas, Chiusino fognatura, Chiusino fognatura, Chiusino Telecom, Armadio Telecom, Cameretta Telecom, Colonnina Telecom, Palo Telecom, Chiusino generico, Cameretta generica, Chiusino pluviale, Caditoia, Grata, Palina fermata pullman, Pensilina fermata bus, Banchina bus, Chiusino GTT, Chiusino Teleriscaldamento, Chiusino AEM, Cassetta AEM, Palina Taxi, Cartello pubblicitario, Transenna, Palo tendi cavi tram, Palo segnale stradale

ECOPLAN SOCIETA' DI INGEGNERIA & ARCHITETTURA AMBIENTALE 10154 TORINO Via S.Botticelli, 57 Arch. P.A. Donna Bianco	ELABORATO	VERIFICATO	APPROVATO
	Casadidio	Frattini	Donna Bianco

RODA S.p.A. / Nexans — N - AT - 847/AB	ELABORATO	VERIFICATO	APPROVATO
	Ecoplan	Sontacchi	Raponi

REVISIONI

N.	DATA	DESCRIZIONE	ELABORATO	VERIFICATO	APPROVATO
00	15 Luglio 2011	Prima emissione	NEXANS CQ6-1043, L.A.4-27269	Ferrero - Ribaldone Di Paolo	Sabbadini

TIPOLOGIA DELL'ELABORATO	CODIFICA DELL'ELABORATO
Planimetria_AS Built	DV22980A1DAX00003

Terna

PROGETTO: TE-AX-07-011

RICAVATO DAL DOC. TERNA:


CLASSIFICAZIONE DI SICUREZZA: PUBBLICO

TITOLO: Razionalizzazione rete elettrica a 220 kV della Città di Torino
Linea in cavo a 220 kV T.980 S.E. Grugliasco - S.E. Gerbido
Planimetrie di dettaglio - AS Built

NOME DEL FILE	SCALA CAD	FORMATO	SCALA	FOGLIO
DV22980A1DAX00003_PLAN DETT.dwg	1 unità = 1 mm	1570 x 297	1:200	09 / 10

Questo documento contiene informazioni di proprietà Terna S.p.A. e deve essere utilizzato esclusivamente dal destinatario in relazione alle finalità per le quali è stato ricevuto. E' vietata qualsiasi forma di riproduzione o di divulgazione senza l'esplicito consenso di Terna S.p.A.
This document contains information proprietary to Terna S.p.A. and it will have to be used exclusively for the purposes for which it has been furnished. Whichever shape of spreading or reproduction without the written permission of Terna S.p.A. is prohibit.

ATTRAVERSAMENTO VIA P. GORINI — S.E. GERBIDO

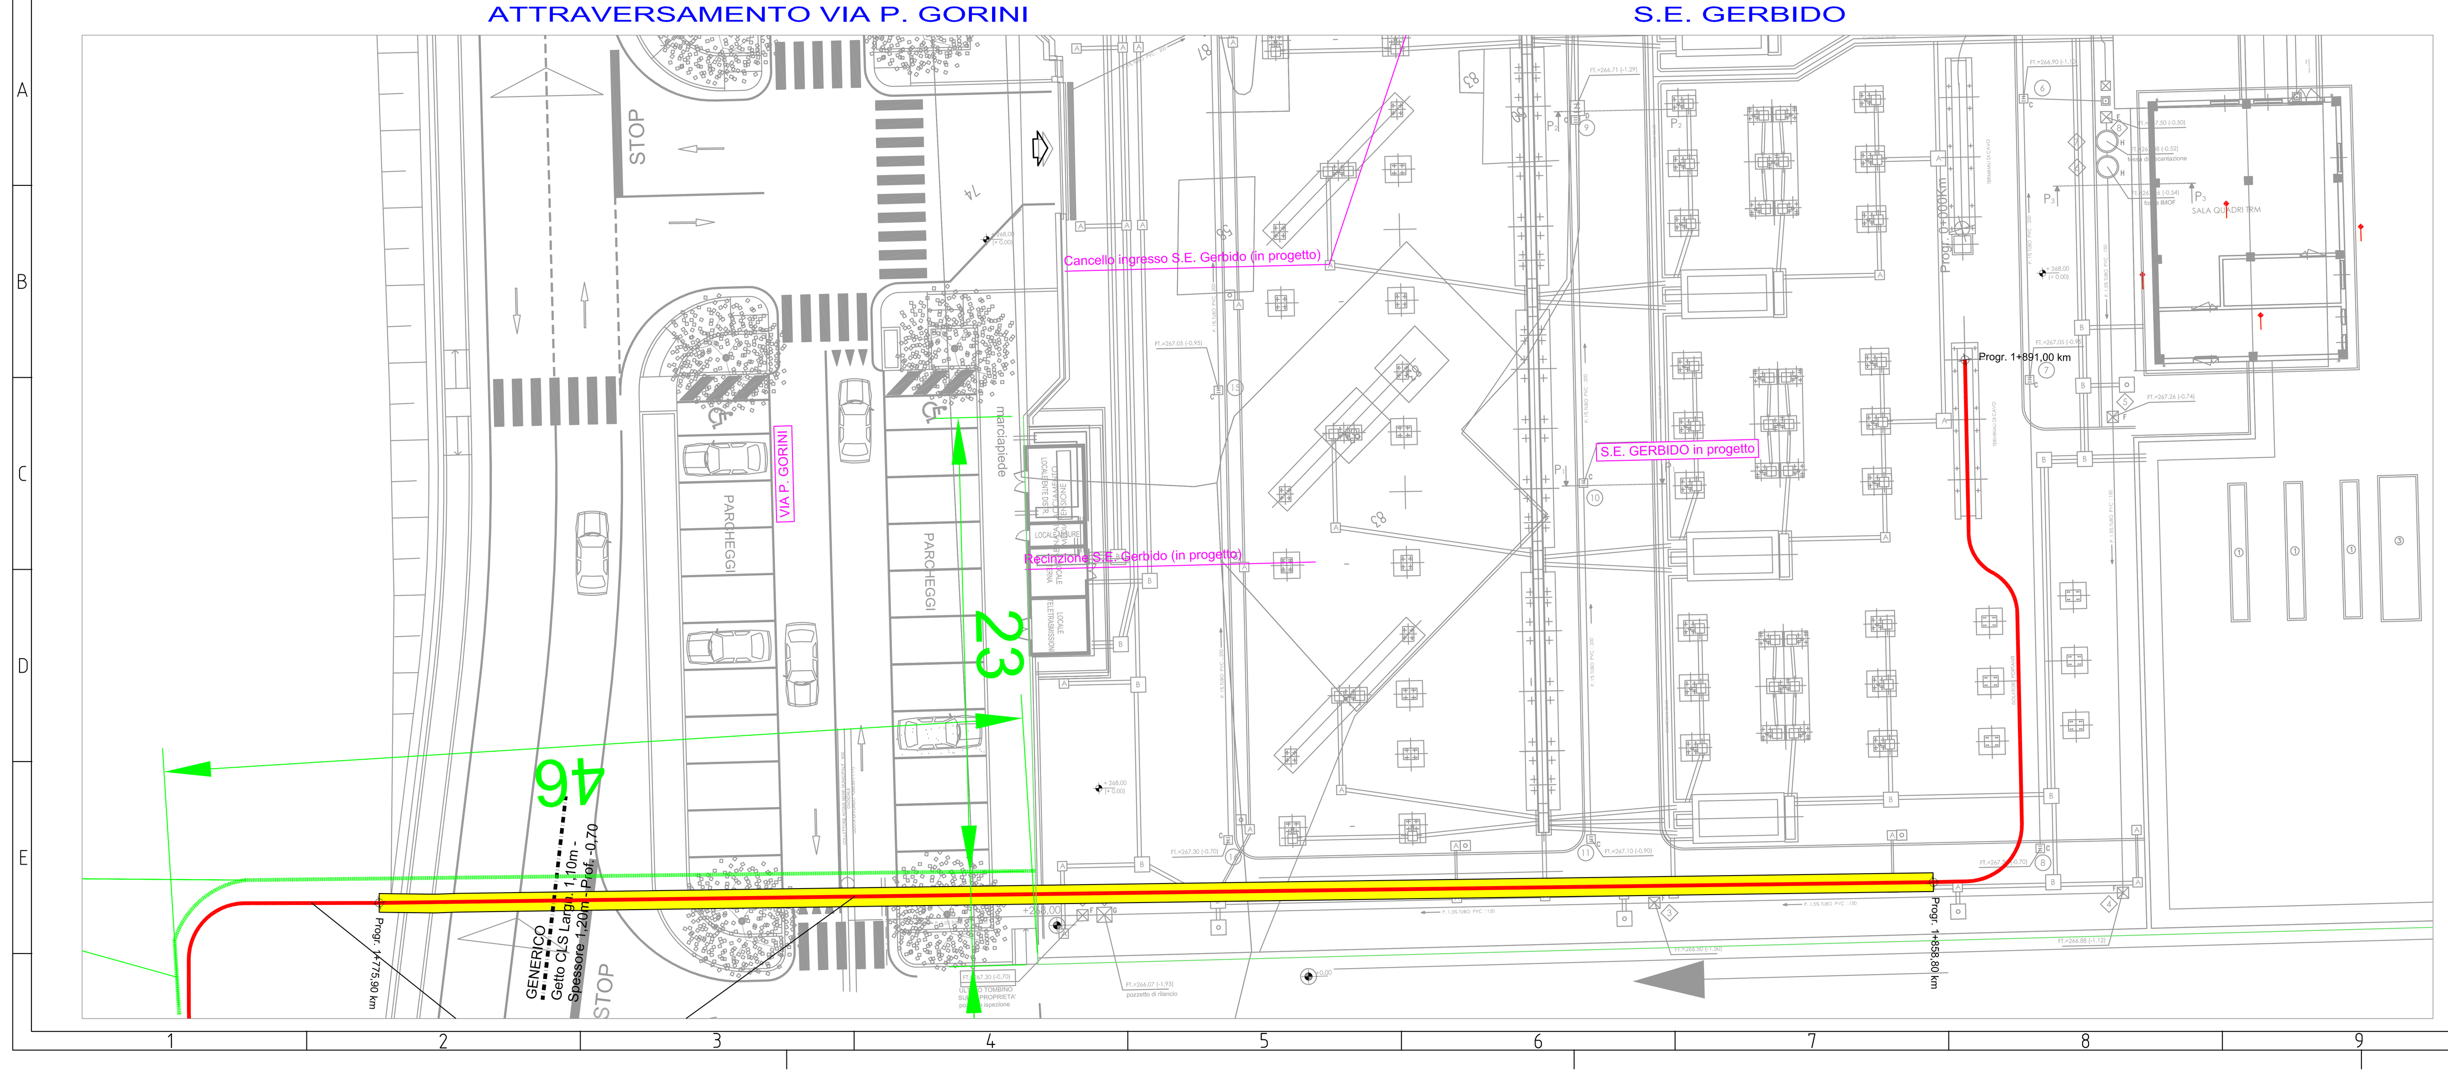

LEGENDA

- Cavo 220 KV T980 S.E. GRUGLIASCO - S.E. GERBIDO
- Buca giunti
- Tratto in tubiera
- Pozzetto 1,20mx0,80m F.O.
- Pozzetto 0,90mx0,90m cross-bonding

IDENTIFICAZIONE SOTTOSERVIZI

Chiusino Acquedotto, Chiave Acquedotto, Chiusino Illuminazione, Palo Illuminazione, Chiusino semaforico, Armadio semafori, Palina semaforica, Chiusino Enel, Palo Enel, Armadio Enel, Cabina Enel, Chiusino Gas, Chiave Gas, Contatore Gas, Chiusino fognatura, Chiusino fognatura, Chiusino Telecom, Armadio Telecom, Cameretta Telecom, Colonnina Telecom, Palo Telecom, Chiusino generico, Cameretta generica, Chiusino pluviale, Caditoia, Grata, Palina fermata pullman, Pensilina fermata bus, Banchina bus, Chiusino GTT, Chiusino Teleriscaldamento, Chiusino AEM, Cassetta AEM, Palina Taxi, Cartello pubblicitario, Transenna, Palo tendi cavi tram, Palo segnale stradale

ECOPLAN	ELABORATO	VERIFICATO	APPROVATO
	Casadidio	Frattini	Donna Bianco

RODA S.p.A. / Nexans — N - AT - 847/AB	ELABORATO	VERIFICATO	APPROVATO
	Ecoplan	Sontacchi	Raponi

TIPOLOGIA DELL'ELABORATO	CODIFICA DELL'ELABORATO
Planimetria_AS Built	DV22980A1DAX00003

PROGETTO: TE-AX-07-011

CLASSIFICAZIONE DI SICUREZZA: PUBBLICO

TITOLO: Razionalizzazione rete elettrica a 220 kV della Città di Torino
Linea in cavo a 220 kV T.980 S.E. Grugliasco - S.E. Gerbido
Planimetrie di dettaglio - AS Built

NOME DEL FILE	SCALA CAD	FORMATO	SCALA	FOGLIO
DV22980A1DAX00003_PLAN DETT.dwg	1 unità = 1 mm	1050 x 297	1:200	10 / 10

Questo documento contiene informazioni di proprietà Terna S.p.A. e deve essere utilizzato esclusivamente dal destinatario in relazione alle finalità per le quali è stato ricevuto. E' vietata qualsiasi forma di riproduzione o di divulgazione senza l'esplicito consenso di Terna S.p.A.
This document contains information proprietary to Terna S.p.A. and it will have to be used exclusively for the purposes for which it has been furnished. Whichever shape of spreading or reproduction without the written permission of Terna S.p.A. is prohibit.